

STAVU PLANS  
1. ОСТАЖНЫЙ ПЛАН

Иск. № 13  
Строительный

Кандава


иела № 4а  
улице

Квартала № 269  
КВАРТАЛ

Пilsēta Daugavpils  
Город

Pagrabs-Подвал

$R = 2.50$   
 $OK = 0.50 \times 0.80$   
 $OK = 0.78 \times 2.00$

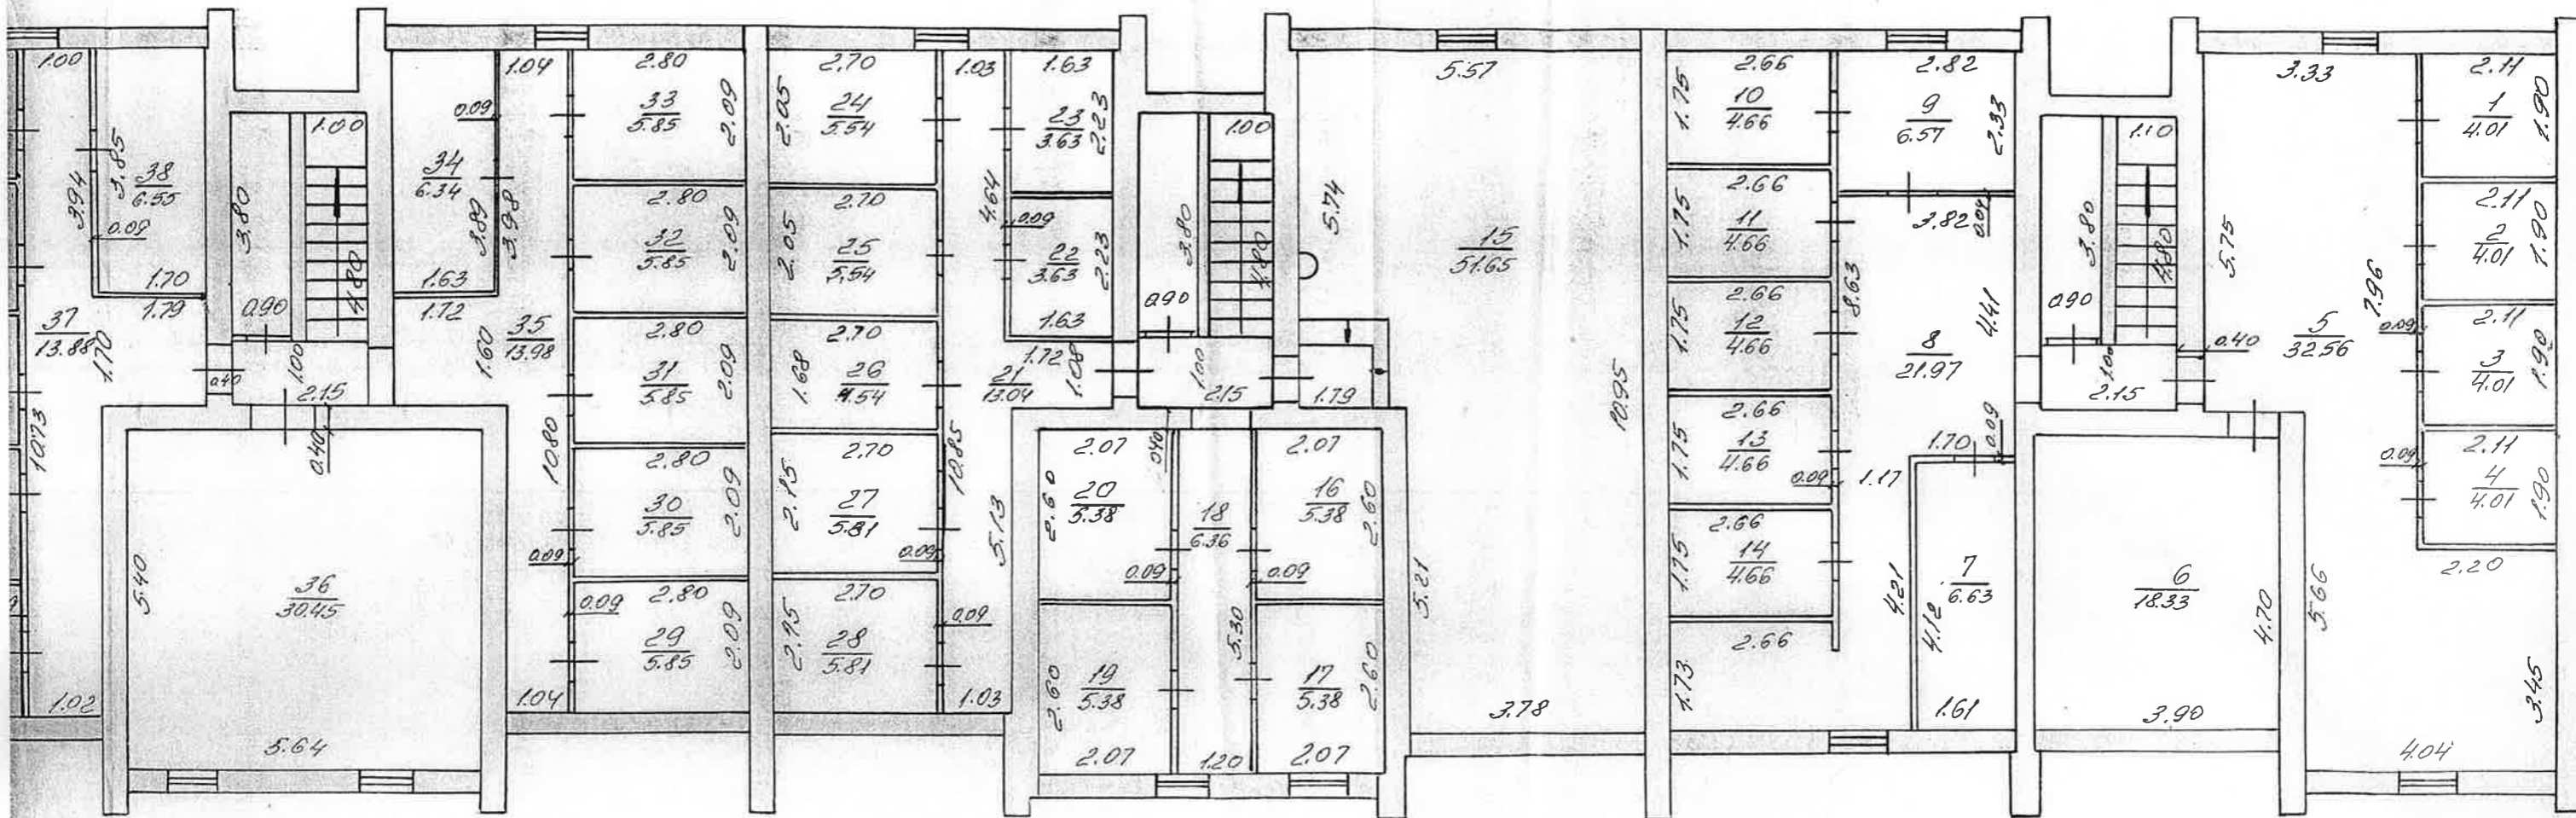

13.09.79  
13.09.79  
24.09.79  
13.09.79

Устав  
[Signature]

STAVU PLĀNS  
1. СЭТАЖНЫЙ ПЛАН


Īpa 13  
Drošums  
Kvartāla Nr 269  
Квартал

Kančavas

Iela Nr 4a  
Улице

Pilsēta Daugavpils  
Город

Pagrabs-Подвал

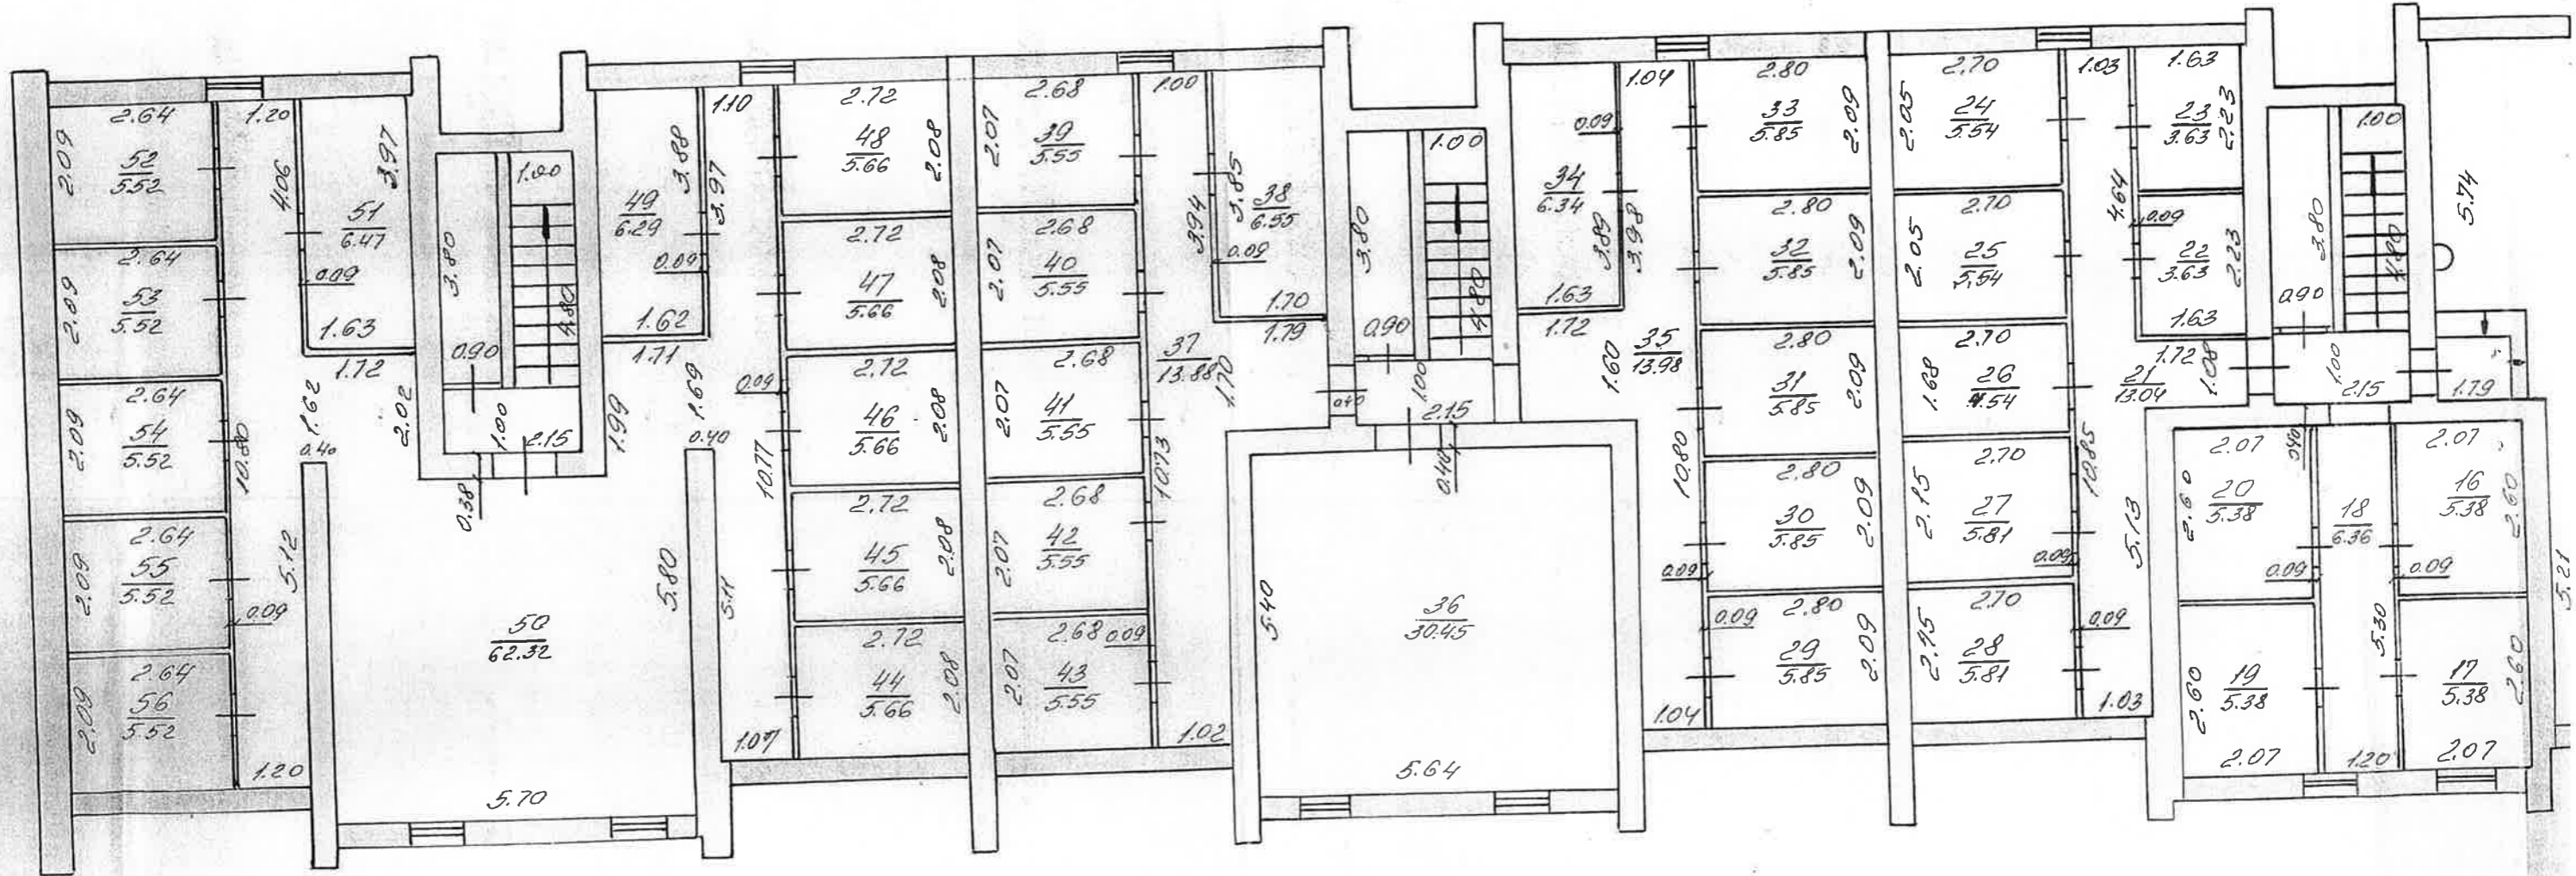


STAVU PLANS  
ПОЭТАЖНЫЙ ПЛАН

1 Мандава 4а

269 Pilsēta Daugavpils  
Город

Stavs-Этаж

h = 2.50  
OR. = 1.40 x 1.45  
gb. = 2.00 x 0.80

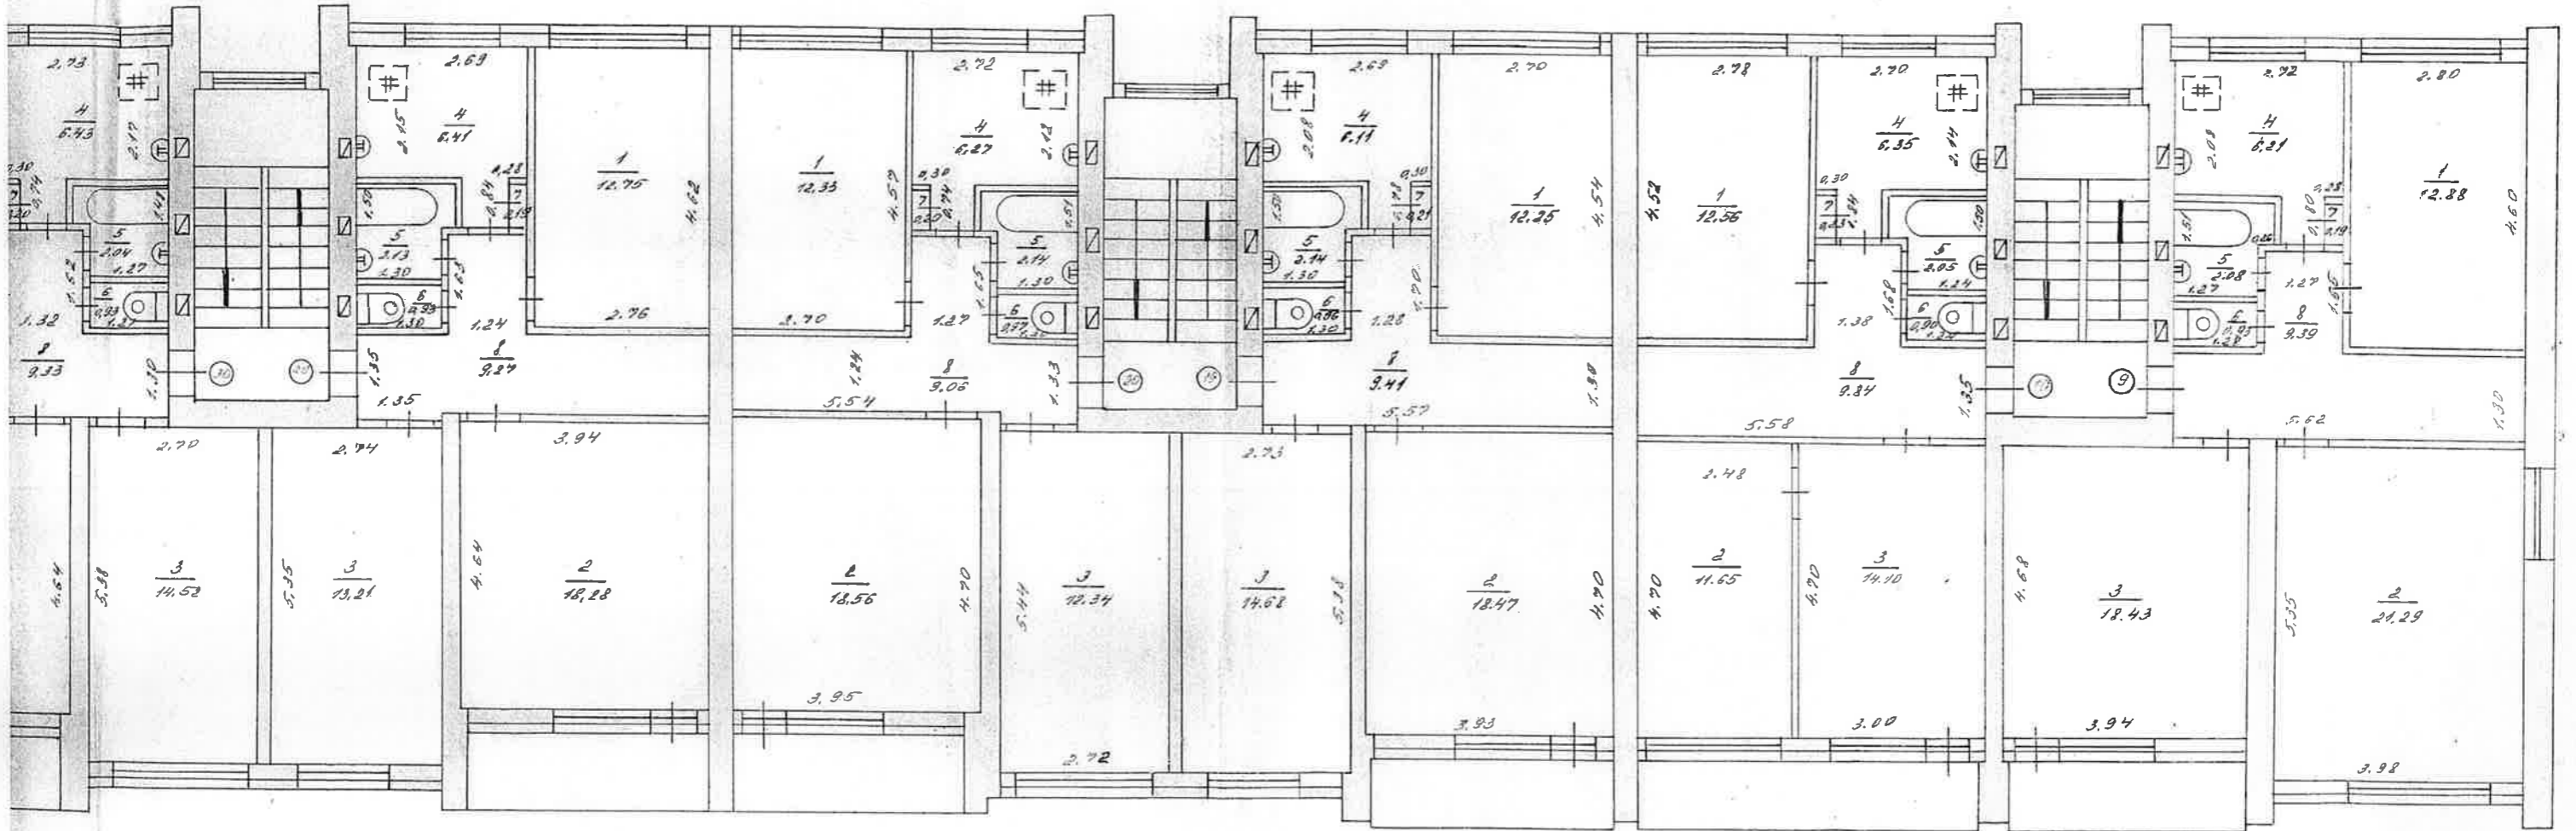

16.12.76.  
3.02.77.  
Славинская


STAVU PLANS  
КОСТАЖНЫЙ ПЛАН

1 Кандава

4a

269 Pilsēta Даугавпилс  
Город

Stāvs-Этаж

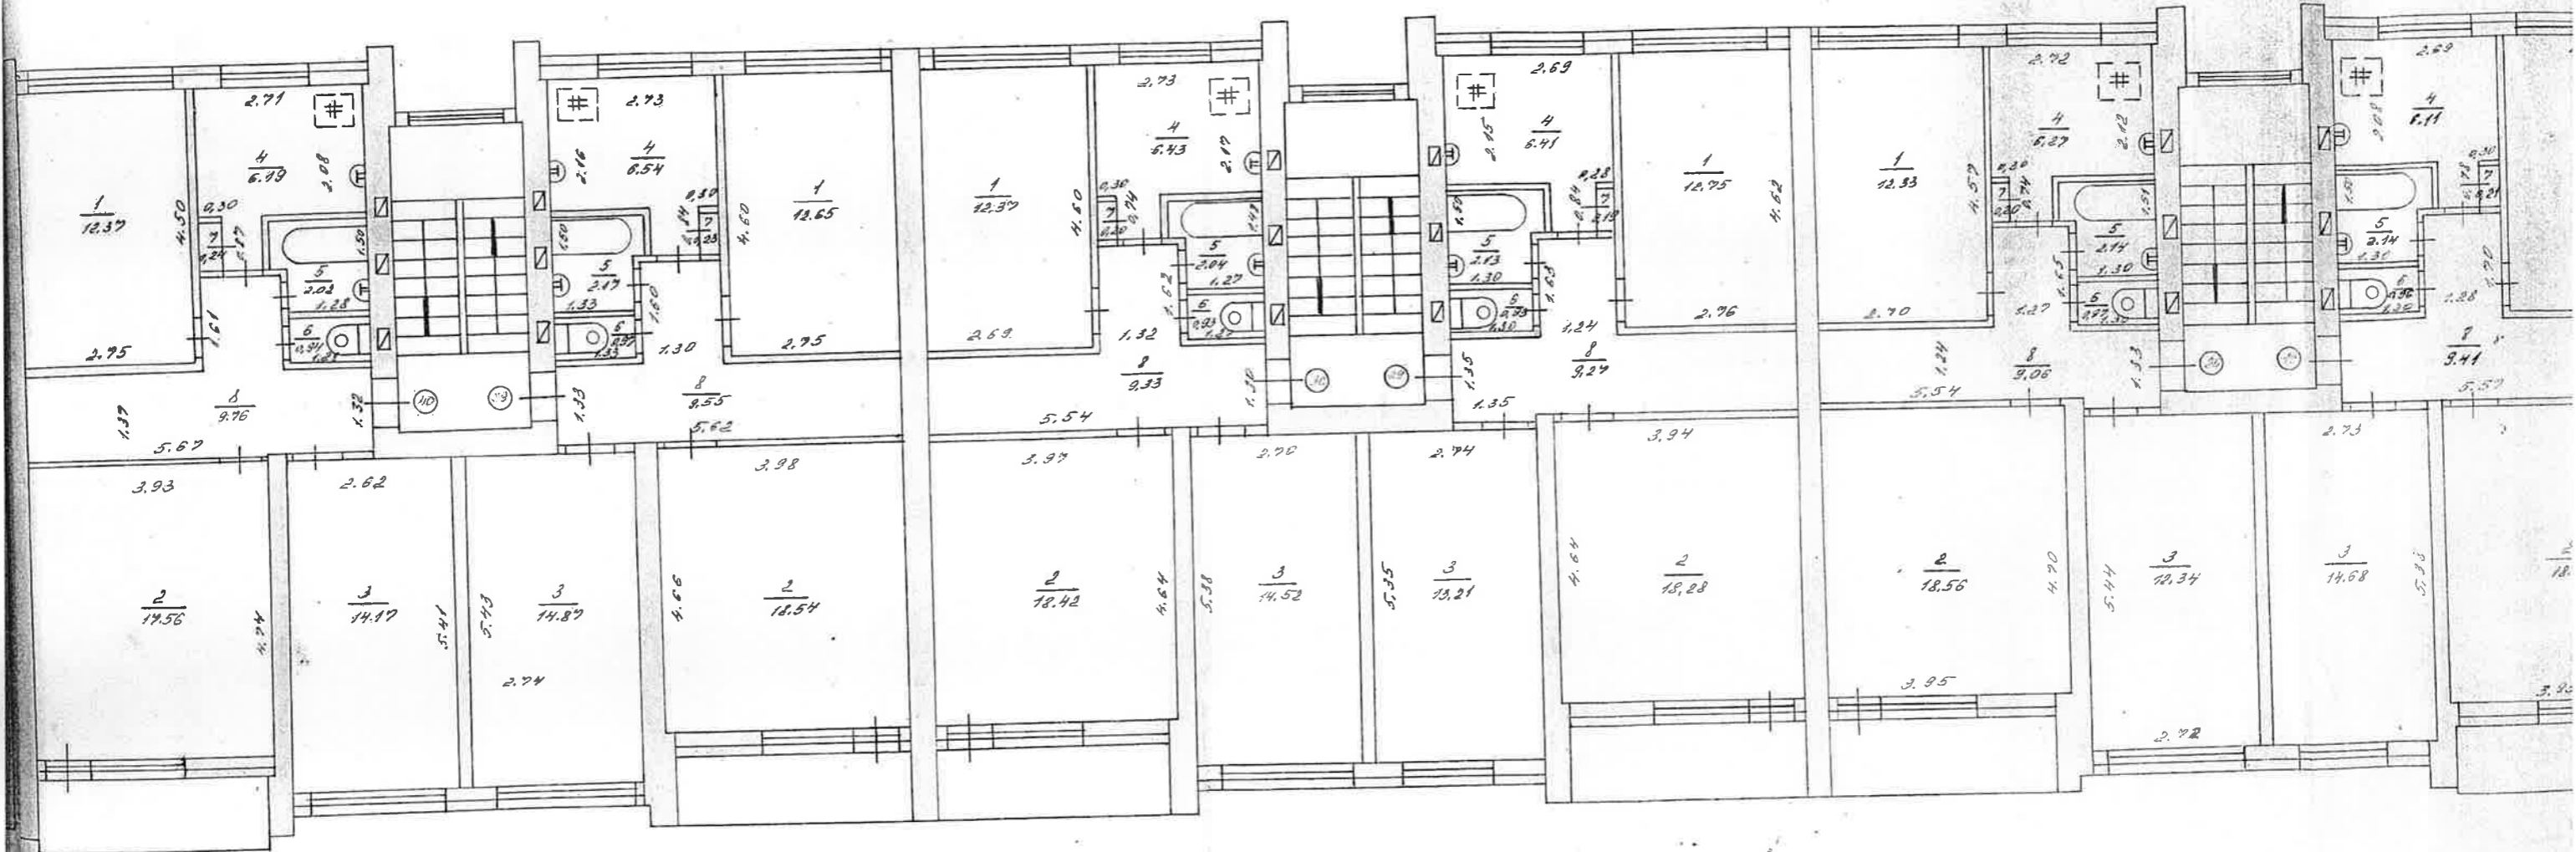


STAVU PLANS  
ПОЭТАЖНЫЙ ПЛ

1. Кандава 4a

№ 269 Pilseta Jaungavilc  
Doms

4. Stāvs-Этаж

h. = 2.50  
ok. = 1.40 x 1.50  
gb. = 2.00 x 0.80

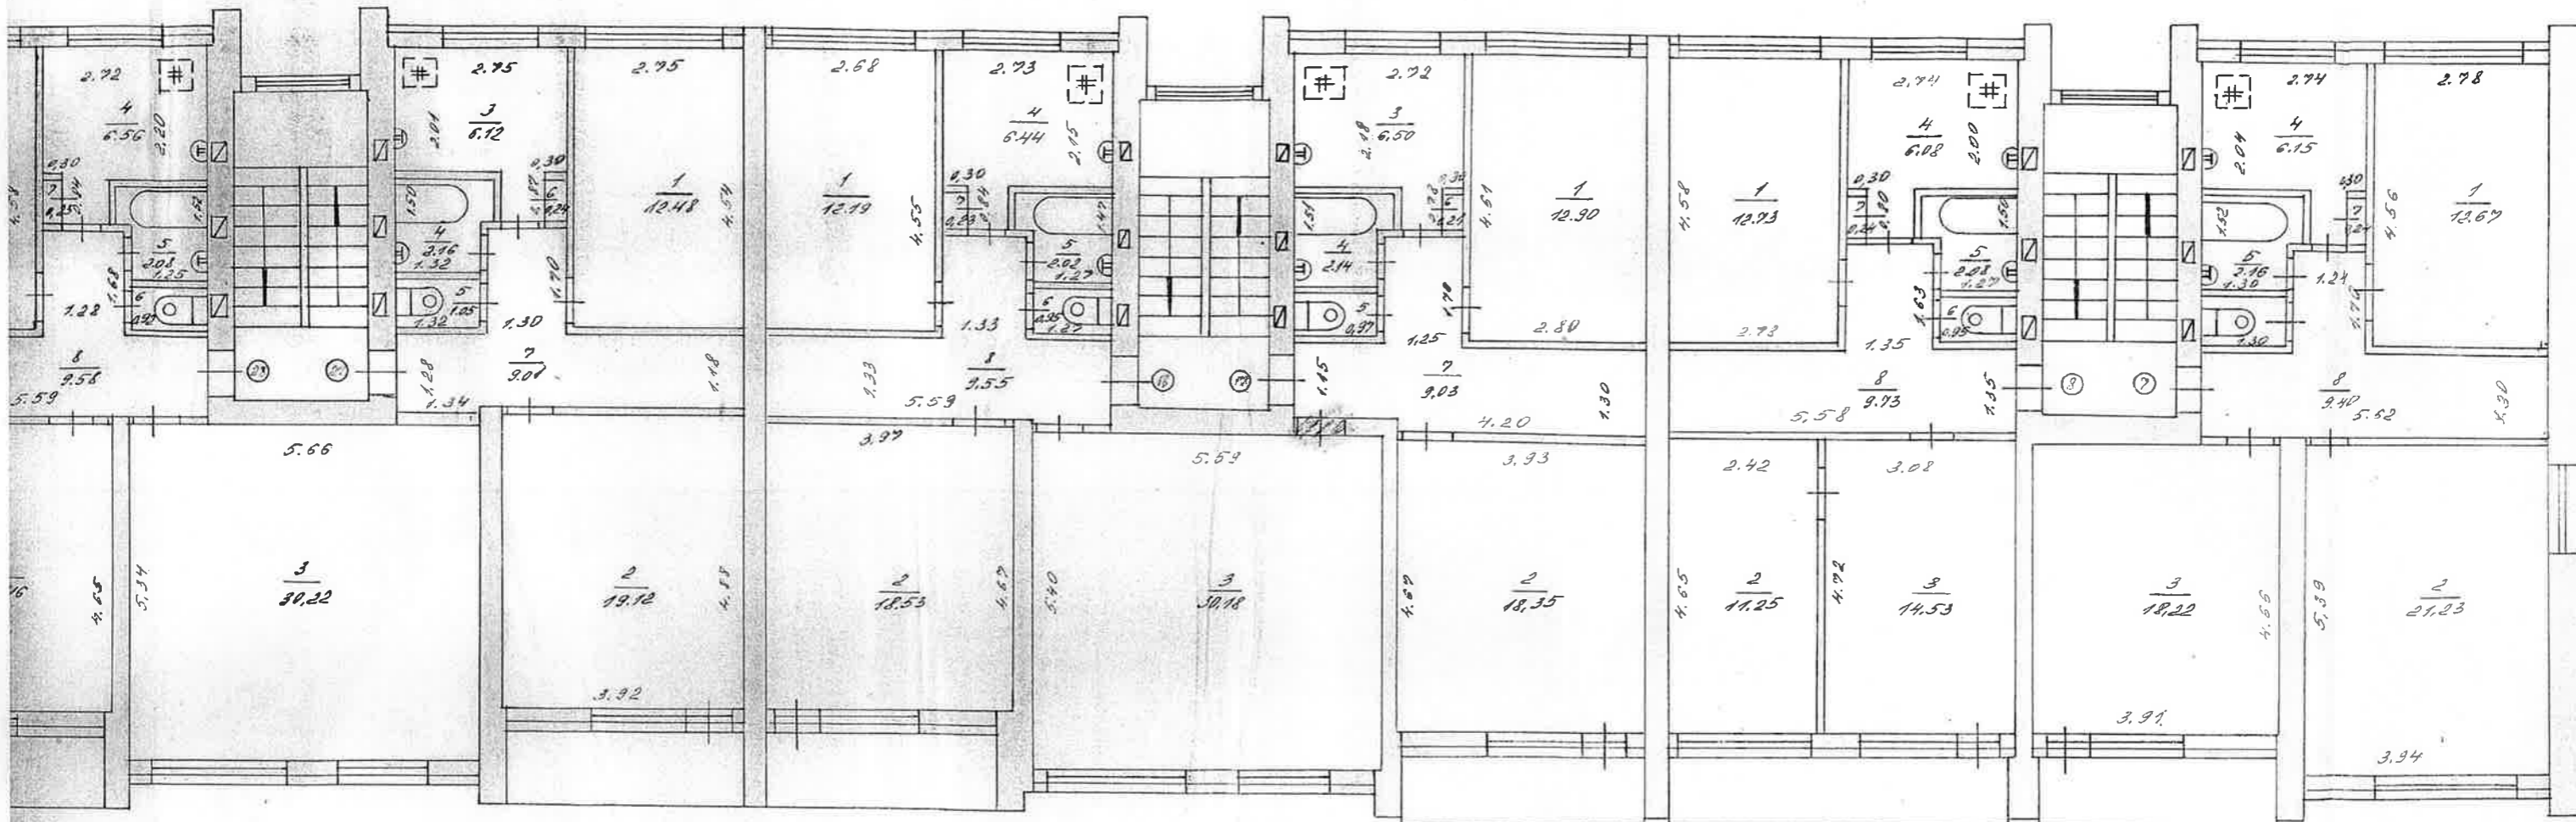

16.12.96  
Славинская  
E. O. M. J. O. I.


STAVU PLANS  
ПОДЪЕМНЫЙ ИЛИ

1 Кандаваас

4 а

№ 269 Pilsēta Daugpils  
Eiņa

4. Stāvs-Ētāj.

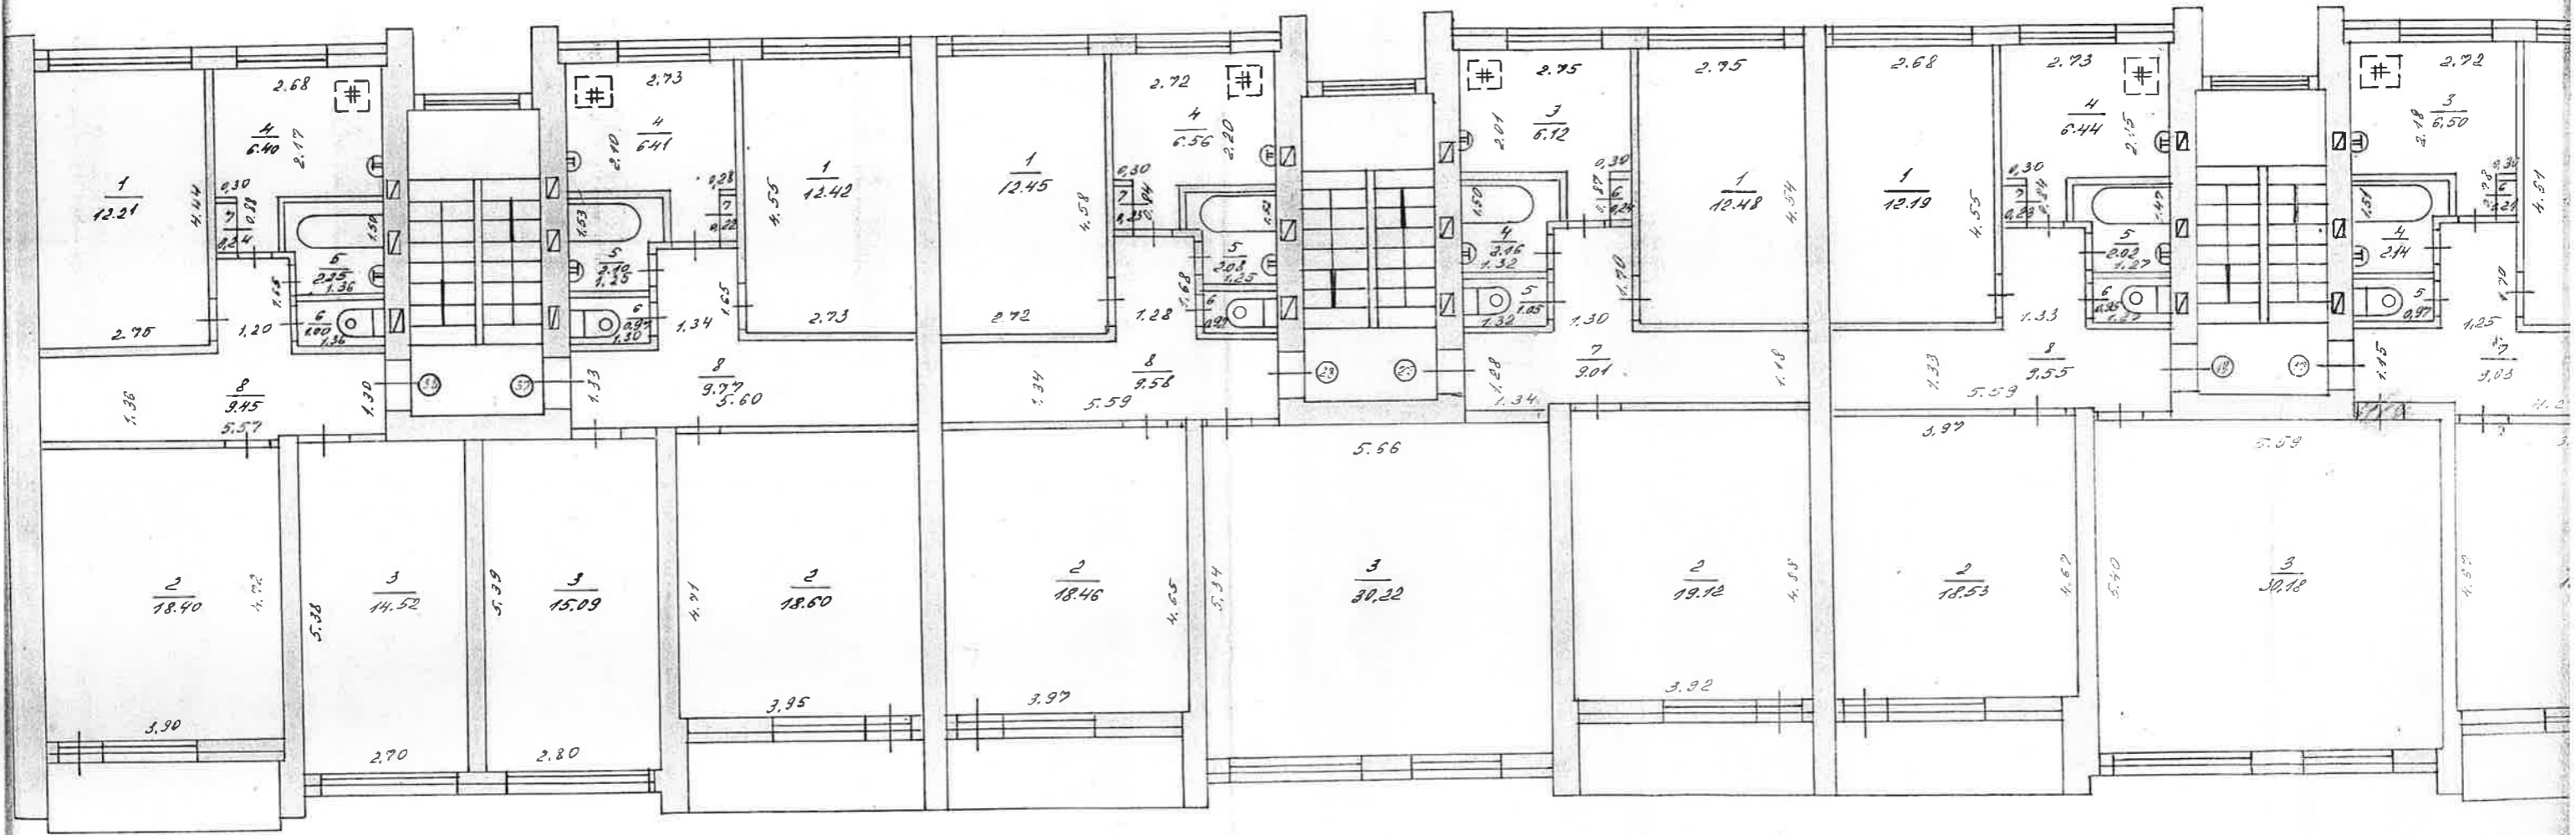


1:100


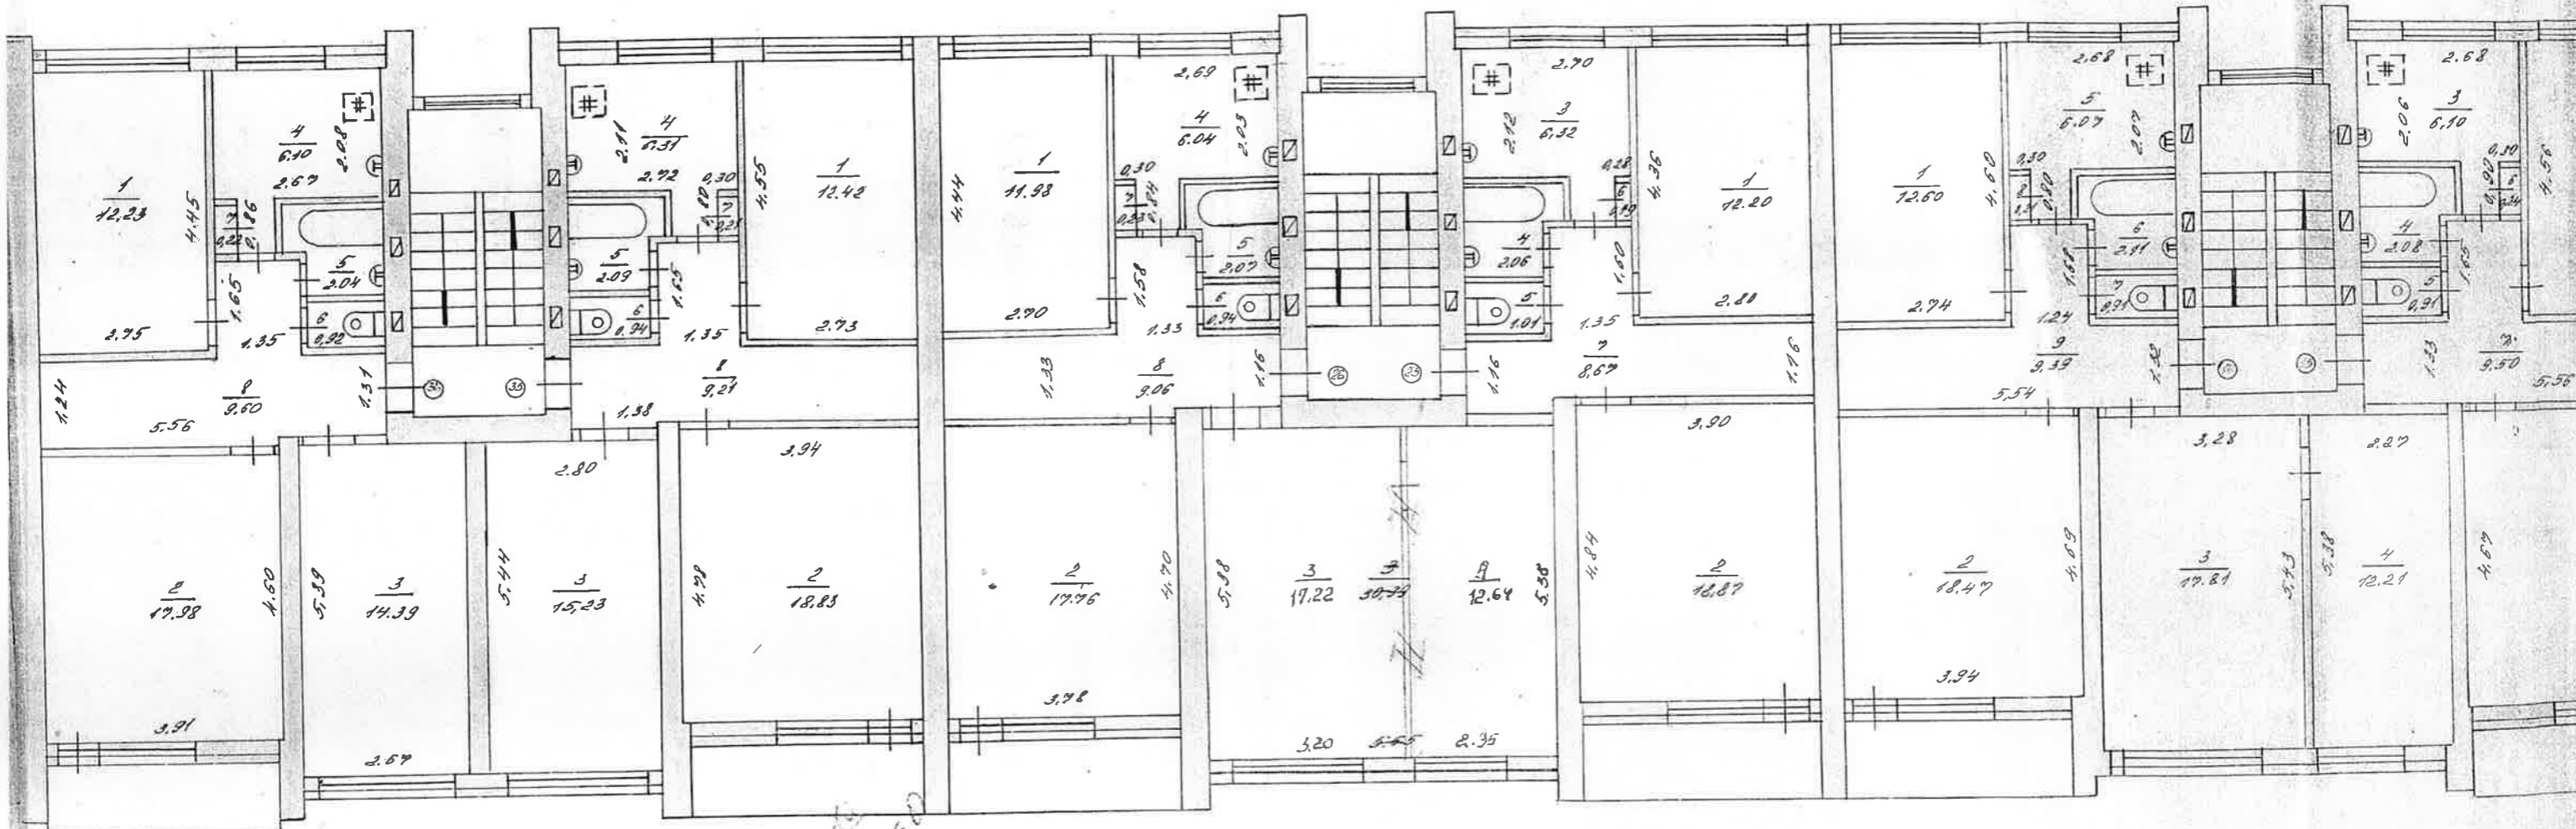

*Райгавице*  
*12.12.86*  
*10.11.86*

кв.26 перепланировка  
Текущие изменения  
проектирование  
27 февраля 1986 г.  
Техник *Дил*  
Кандавице

Масштаб 1:100







269 Pilsētā Doņģaivmils  
Город

2. Stāvs - 2.000

h = 2,60  
ок. = 1,40 x 2,30  
дв. = 2,00 x 0,80

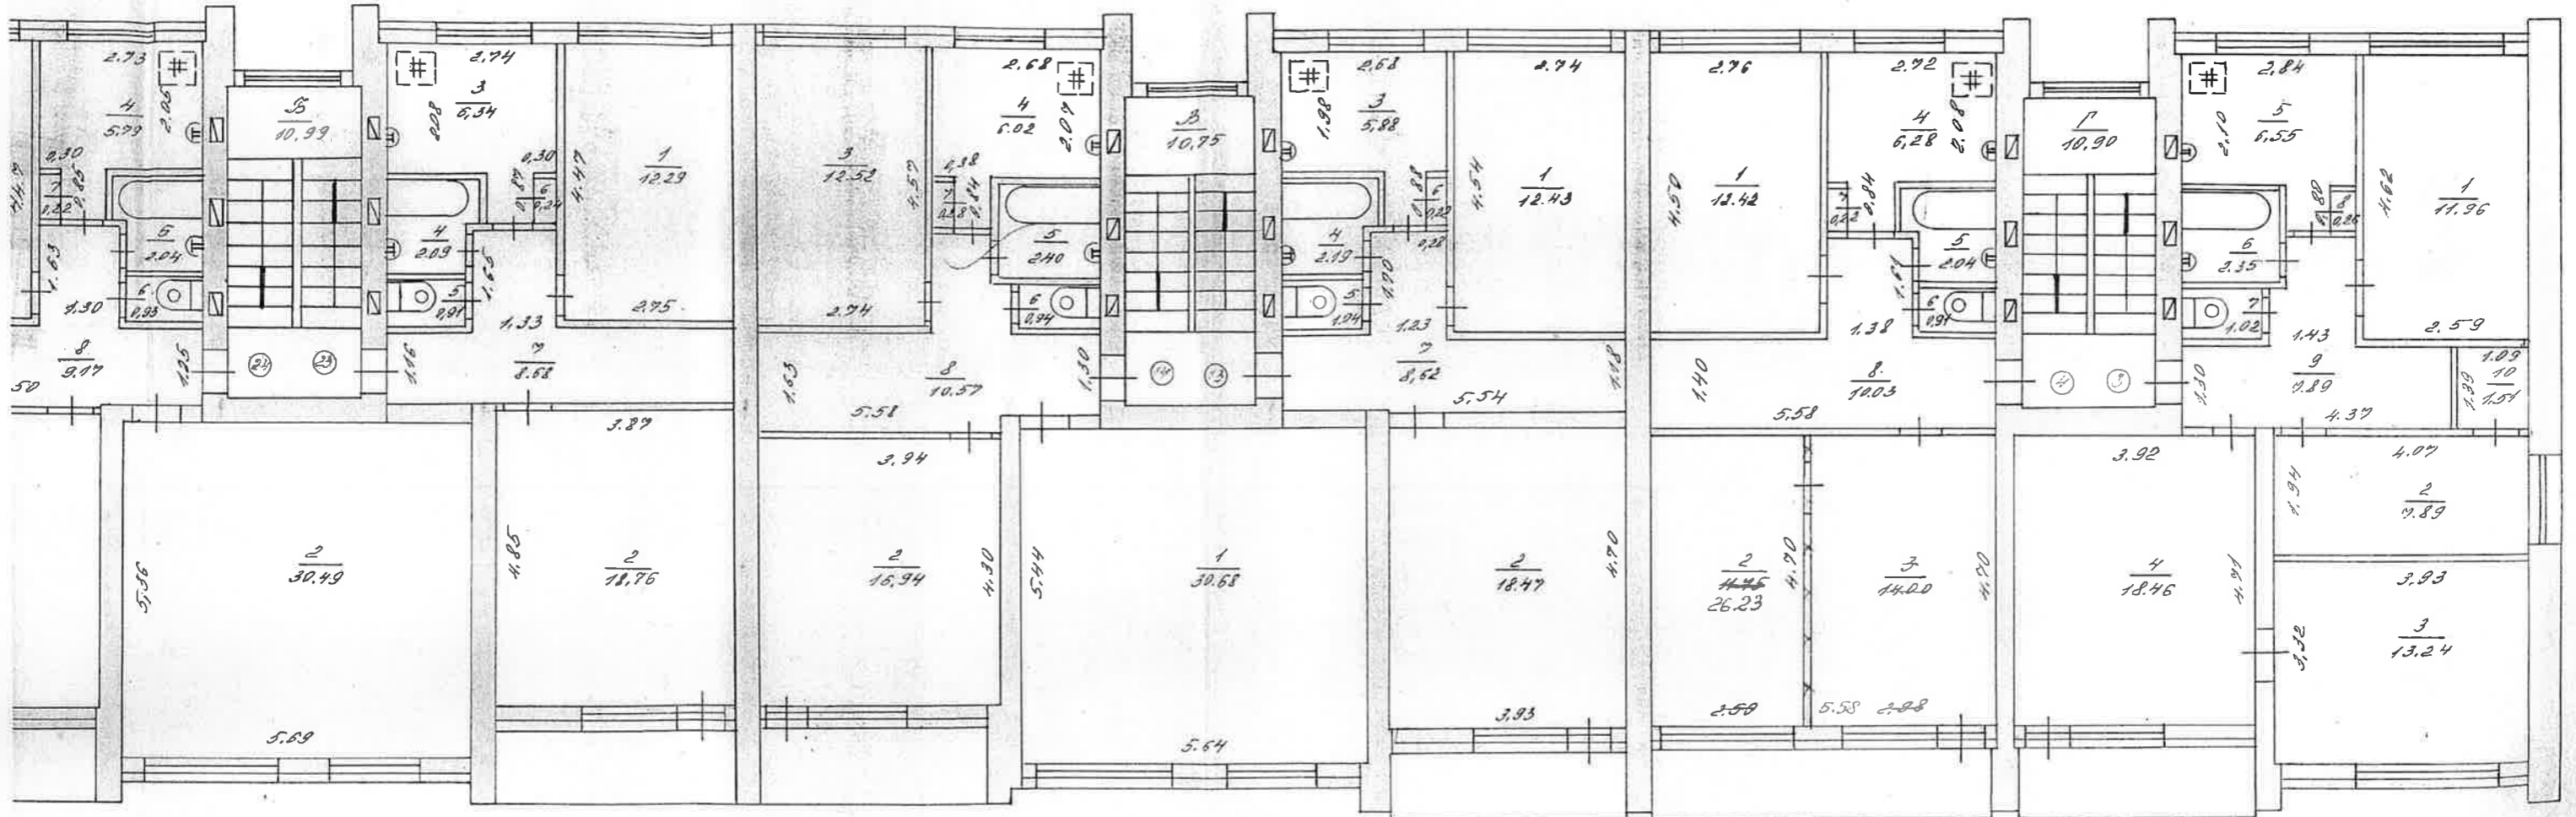


№4 перепланировка  
Текущие изменения  
произведены  
27 " февраля 1986 г.  
Техник: [Signature]  
Контролер: [Signature]

16.12.96 г.  
№ 42

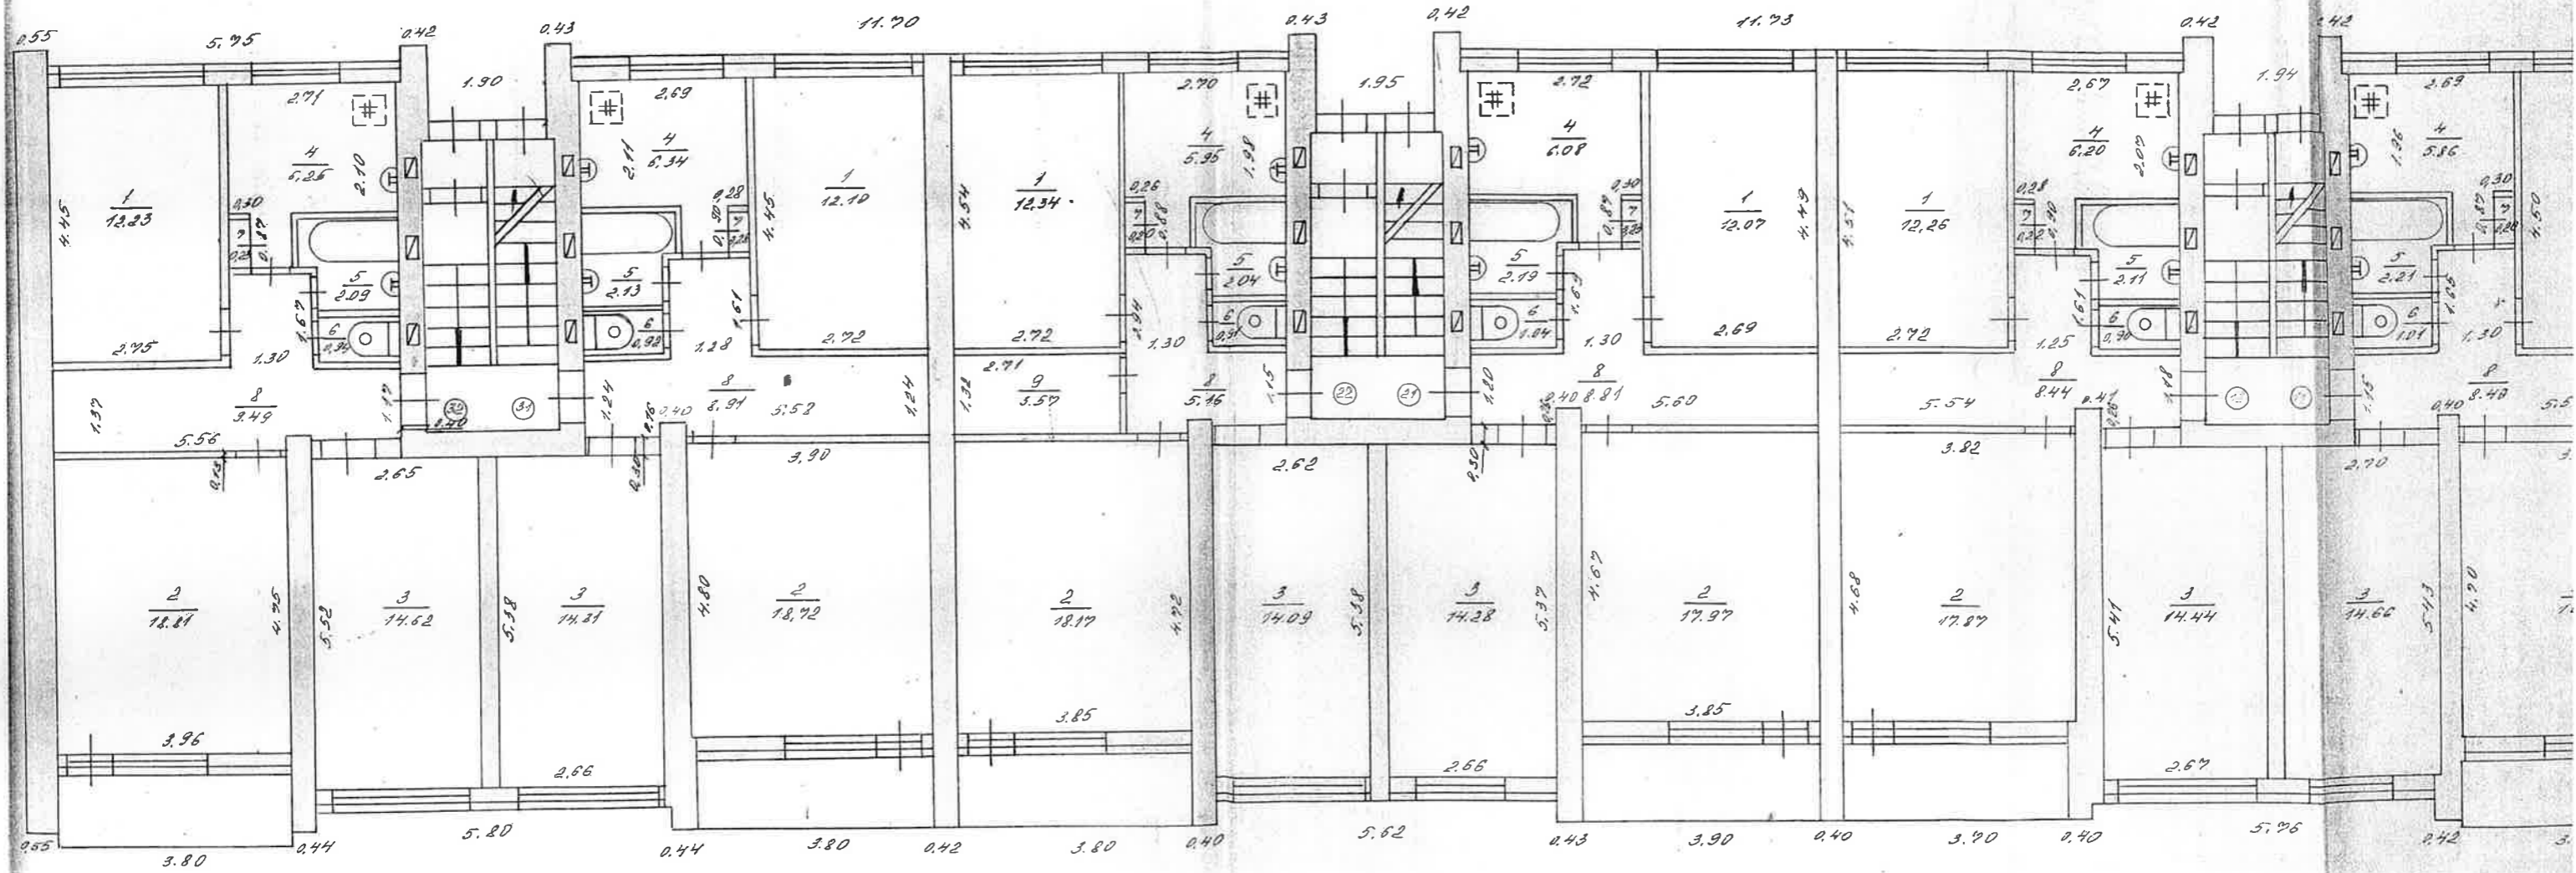

1:100





1	2	3	4	5	6	7	8	9	10	11	12	13
11.12.96	V	40	1	исполн. дел.	исполн.		12.37	12.37				2.5
			2	исполн.	-н-	-н-	17.56	17.56	18.63			"
			3	исполн.	-н-	-н-	14.17	14.17				"
			4	исполн.	-н-	-н-	6.19				6.19	"
			5	Бамбук терм.	-н-	-н-	2.02				2.02	"
			6	Уборка	-н-	-н-	0.94				0.94	"
			7	исполн.	-н-	-н-	0.24				0.24	"
			8	исполн.	-н-	-н-	9.96				9.96	"
							64.32					
				Всего по кварт.			63.25	44.10			19.15	
				Всего по зиме			511.36	353.25			150.11	
				Всего по год.			<del>3418.82</del>	<del>1813.53</del>	<del>536.28</del>	<del>113.57</del>	<del>455.42</del>	
							3124.20	1813.53	571.66	43.57	755.42	
							3124.15	1813.53				

кв 4 кв 26 переисп.

Текущая информация  
 Подпись: 27.02.1986г.  
 Техник: [подпись]  
 Монтажер: [подпись]

подвал от 1-го вкл

13 09 79  
 [подпись]

Inventarizators [подпись]

Inz.-kontroleris [подпись]



PLANA EKSPĻIKĀCIJA — ЭКСПЛИКАЦИЯ ПЛАНА

Celtnei — Строение № 1

Pilsēta / Город: *Daugavpils*

Grupa / Группа

*Konģavass*

Grunts / Грунт

ielas Nr. / iela Nr. *4a*

1	2	3	4	5	6	7	8	9	10	11	12
16.12.76.	IV	27	1	мешков. свет.	покрыт		12.48	12.48			2
			2	мешков. —	—		19.12	19.12			
			3	кухня —	—		0.12				6.12
			4	ванная комн.	—		2.16				2.16
			5	уборн. —	—		1.05				1.05
			6	шкаф —	—		0.24				0.24
			7	коридор —	—		9.01				9.01
Итого по 27 кварт.							50.48	50.48			18.58
	IV	28	1	мешков. свет.	покрыт		12.45	12.45			2
			2	мешков. —	—		18.46	18.46			
			3	мешков. —	—		30.22	30.22			
			4	кухня —	—		6.56				6.56
			5	ванная комн.	—		2.08				2.08
			6	уборн. —	—		0.92				0.92
			7	шкаф —	—		0.23				0.23
			8	коридор —	—		9.58				9.58
Итого по 28 кварт.							80.50	80.50			19.37
	IV	37	1	мешков. свет.	покрыт		12.42	12.42			2
			2	мешков. —	—		18.60	18.60			
			3	мешков. —	—		15.09	15.09			
			4	кухня —	—		6.41				6.41
			5	ванная комн.	—		2.10				2.10
			6	уборн. —	—		0.97				0.97
			7	шкаф —	—		0.22				0.22
			8	коридор —	—		9.77				9.77
Итого по 37 кварт.							65.58	65.58			19.47
	IV	38	1	мешков. свет.	покрыт		12.21	12.21			2
			2	мешков. —	—		18.40	18.40			
			3	мешков. —	—		14.52	14.52			
			4	кухня —	—		6.40				6.40

Inventarizators / Инвентаризатор: *ceas*

Inž.-kontrolieris / Инж.-контролер: *MO*

Slāvi / Этажи	Dzīvokļu vai telpu Nr. / № квартиры или помещений	Istaba Nr. / № комнаты	Istabi nosaukumi / Наименование комнат	Tumsa, puslumša / Темная, полутемная	Faktiskā istabu izlietošana / Фактическое использование комнат	Laukums pēc iekšējiem izmēriem m² / Площадь по внутр. обмеру в м²				Istabu iekš. augstums / Внутр. высота комнаты до потолка	
						deģais kopā / общ. полез.	no tā / в том числе:				
2	3	4	5	6	7	8	9	10	11	12	13
IV, 14	38	5	ванная комн.	покрыт		2.25				2.25	2.50
		6	уборн.	—		1.00				1.00	"
		7	шкаф	—		0.24				0.24	"
		8	коридор	—		9.45				9.45	"
Итого по 38 кварт.						64.47	45.13			19.34	
Итого по IV этажу						519.55	388.75			159.50	
V	9	1	мешков. свет.	покрыт		12.88	12.88				2.50
		2	мешков. —	—		21.29	21.29				"
		3	мешков. —	—		18.43	18.43				"
		4	кухня —	—		6.21				6.21	"
		5	ванная комн.	—		2.08				2.08	"
		6	уборн. —	—		0.93				0.93	"
		7	шкаф —	—		0.19				0.19	"
		8	коридор —	—		9.39				9.39	"
Итого по 9 кварт.						71.40	52.60			18.80	
V	10	1	мешков. свет.	покрыт		12.56	12.56				2.50
		2	мешков. —	—		11.65	11.65				"
		3	мешков. —	—		14.10	14.10				"
		4	кухня —	—		6.35				6.35	"
		5	ванная комн.	—		2.05				2.05	"

Inventarizators / Инвентаризатор: *ceas*

Inž.-kontrolieris / Инж.-контролер: *MO*

PLANA EKSPĻIKĀCIJA — ЭКСПЛИКАЦИЯ ПЛАНА

Celtnei — Строение № 1

Pilsēta / Город: *Rūpnieciskā* Grupa / Група: *269*

Grunts / Грунт: *liudzavae*

ielā Nr. *4<sup>a</sup>*

1	2	3	4	5	6	7	8	9	10	11	12	13
10.12.961	III	35	5	ванная тэмн	поверхн		2,09				2,09	2,5
			6	уборн.	-	-	0,94				0,94	4
			7	шкаф	-	-	0,21				0,21	4
			8	коридор	-	-	9,21				9,21	4
			Итого по 35 кварт.				65,24	46,48			18,76	
	III	36	1	пещая свет	поверхн		12,23	12,23				2,5
			2	пещая	-	-	17,98	17,98				4
			3	пещая	-	-	14,39	14,39				4
			4	кухня	-	-	6,10				6,10	4
			5	ванная тэмн	-	-	2,04				2,04	4
			6	уборн.	-	-	0,92				0,92	4
			7	шкаф	-	-	0,22				0,22	4
			8	коридор	-	-	9,60				9,60	4
			Итого по 36 кварт.				63,48	44,60			18,88	
			Итого по III этажу.				54,38	363,63			152,95	
27	IV	37	1	пещая свет	поверхн		12,67	12,67				2,5
			2	пещая	-	-	21,23	21,23				4
			3	пещая	-	-	18,22	18,22				4
			4	кухня	-	-	6,15				6,15	4
			5	ванная тэмн	-	-	2,16				2,16	4
			6	уборн.	-	-	0,97				0,97	4
			7	шкаф	-	-	0,24				0,24	4
			8	коридор	-	-	9,40				9,40	4
			Итого по 37 кварт.				71,04	52,10			18,92	
	IV	38	1	пещая свет	поверхн		12,73	12,73				2,5
			2	пещая	-	-	11,25	11,25				4
			3	пещая	-	-	14,53	14,53				4
			4	кухня	-	-	6,08				6,08	4
			5	ванная тэмн	-	-	2,08				2,08	4
			Итого по 38 кварт.				56,67	44,59			16,89	

Stāvi / Этажи	Dzīvokļu vai telpu Nr. / № кв. или помещений	Istaba Nr. / № комн.	Istabu nosaukumi / Планировка комнат	Tumša, puslūmša / Темная, полутемная	Faktiskā istabu izlietošana / Фактическое использование в комнате	Laukums pēc iekšējiem izmēriem m² / Площадь по внутр. обмеру в м²					Istabu iekš. augstums / Высота комнаты от пола до потолка	
						deģais kopā / общ. полезн.	no tā / в том числе					
2	3	4	5	6	7		8	9	10	11	12	13
III	35	5	уборн.	тэмн.	поверхн.	0,95					0,95	2,50
		7	шкаф	-	-	0,24					0,24	4
		8	коридор	-	-	9,73					9,73	4
		Итого по 35 кварт.				59,59	38,51				19,08	
III	36	1	пещая свет	поверхн.		12,90	12,90					2,50
		2	пещая	-	-	18,35	18,35					4
		3	кухня	-	-	6,50					6,50	4
		4	ванная тэмн.	-	-	2,11					2,11	4
		5	уборн.	-	-	0,90					0,90	4
		7	шкаф	-	-	0,21					0,21	4
		8	коридор	-	-	9,05					9,05	4
		Итого по 36 кварт.				59,70	38,26				18,85	
IV	37	1	пещая свет	поверхн.		12,79	12,79					2,50
		2	пещая	-	-	18,53	18,53					4
		3	пещая	-	-	30,18	30,18					4
		4	кухня	-	-	6,44					6,44	4
		5	ванная тэмн.	-	-	2,02					2,02	4
		6	уборн.	-	-	0,95					0,95	4
		7	шкаф	-	-	0,23					0,23	4
		8	коридор	-	-	9,55					9,55	4
		Итого по 37 кварт.				80,19	60,90				19,19	

Inventarizators / Инвентаризатор

*Селас*

Inž.-kontrolieris / Инж.-контролер

*Жо*

Inventarizators / Инвентаризатор

*Селас*

Inž.-kontrolieris / Инж.-контролер

*Жо*

PLĀNA EKSPĻIKĀCIJA — ЭКСПЛИКАЦИЯ ПЛАНА

Celtnei — Строение № 1

Pilsēta / Город Daugavpils

Grupa / Группа 209

Daugavas

Grunts / Грунт

Jela Nr. 4<sup>2</sup>

1	2	3	4	5	6	7	8	9	10	11	12
10.12.76.	III	5	7	шквор	темн.	покаж	0,33				0,33
			8	коридор	-	-	9,69				9,69
Итого по 5 кварт.							91,96	51,95			20,01
	III	6	1	шквор	свет.	покаж	12,37	12,37			
			2	шквор	-	-	13,86	13,86			
			3	шквор	-	-	11,95	11,95			
			4	кухня	-	-	6,12			6,12	
			5	ванная	темн.	-	2,04			2,04	
			6	уборн.	-	-	0,96			0,96	
			7	шквор	-	-	0,24			0,24	
			8	коридор	-	-	9,63			9,63	
Итого по 6 кварт.							56,97	37,98			18,99
	III	15	1	шквор	свет.	покаж	12,76	12,76			
			2	шквор	-	-	18,30	18,30			
			3	кухня	-	-	6,10			6,10	
			4	ванная	темн.	-	2,08			2,08	
			5	уборн.	-	-	0,91			0,91	
			6	шквор	-	-	0,24			0,24	
			7	коридор	-	-	9,50			9,50	
Итого по 15 кварт.							49,89	31,06			18,83
	III	16	1	шквор	свет.	покаж	12,60	12,60			
			2	шквор	-	-	18,49	18,49			
			3	шквор	-	-	17,81	17,81			
			4	шквор	-	-	12,21	12,21			
			5	кухня	-	-	6,07			6,07	
			6	ванная	темн.	-	2,11			2,11	
			7	уборн.	-	-	0,91			0,91	
			8	шквор	-	-	0,21			0,21	
			9	коридор	-	-	9,39			9,39	
Итого по 16 кварт.							74,78	61,09			18,69

Slavis Этаж	Dzīvokļu vai telpu Nr. № квартир или помещений	Istabu Nr. № комнат	Istabu nosaukumi Наименование комнат	Tūnša, pūstums Темная, полутемная	Faktiska istabu izlieto- šana Фактическое использо- вание комнат	Laukums pēc tekšējiem izmēriem m <sup>2</sup> Площадь по внутр. обмеру в м <sup>2</sup>					Istabu teksts, augstums по grīdas līdz griestiem Высота комнат от пола до потолка	
						Istaba kopā обш. помещ.	no tā в том числе					
							ar dzīvotājiem жителями	uzglabāšanai на хранение	pasākumiem на хранение	palīg- laukums служеб- ная		
2	3	4	5	6	7	8	9	10	11	12	13	
III	25	1	шквор	свет.	покаж	12,20	12,20					2,50
		2	шквор	-	-	18,57	18,57					"
		3	кухня	-	-	6,32				6,32		"
		4	ванная	темн.	-	2,06				2,06		"
		5	уборн.	-	-	1,01				1,01		"
		6	шквор	-	-	0,19				0,19		"
		7	коридор	-	-	8,67				8,67		"
Итого по 25 кварт.							49,32	31,07			18,25	
III	26	1	шквор	свет.	покаж	11,98	11,98					2,50
		2	шквор	-	-	17,96	17,96					"
		3	шквор	-	-	17,23	17,23					"
		4	кухня	-	-	6,04				6,04		"
		5	ванная	темн.	-	2,09				2,09		"
		6	уборн.	-	-	0,94				0,94		"
		7	шквор	-	-	0,23				0,23		"
		8	коридор	-	-	9,06				9,06		"
		9	кухня	-	-	12,64	12,64		27	02		26
Итого по 26 кварт.							74,79	61,13			18,34	
III	35	1	шквор	свет.	покаж	12,42	12,42					2,50
		2	шквор	-	-	18,83	18,83					"
		3	шквор	-	-	15,23	15,23					"
		4	кухня	-	-	6,31				6,31		"

Inventarizators / Инвентаризатор Савас

Inž.-kontrolieris / Инж.-контролер МЦ

Inventarizators / Инвентаризатор Савас

Inž.-kontrolieris / Инж.-контролер МЦ

PLĀNA EKSPĻIKĀCIJA — ЭКСПЛИКАЦИЯ ПЛАНА

Celtnei — Строение № 1

Pilsēta / Город: *Мургаветице*

Grupa / Группа: *269*

*Коммуна*

Grunts / Грунт: *4a*

1	2	3	4	5	6	7	8	9	10	11	12	13
<i>16.12.76</i>												
<i>Усього по 14 кварт.</i>							<i>80,35</i>	<i>60,14</i>			<i>20,21</i>	
<i>II</i>	<i>23</i>	<i>1</i>	<i>мешкоя свет. помещ.</i>	<i>12,29</i>	<i>12,29</i>							<i>2,6</i>
		<i>2</i>	<i>мешкоя - " -</i>	<i>18,76</i>	<i>18,76</i>							
		<i>3</i>	<i>кухня - " -</i>	<i>6,34</i>							<i>6,34</i>	
		<i>4</i>	<i>ванная комн - " -</i>	<i>2,09</i>							<i>2,09</i>	
		<i>5</i>	<i>уборн. - " -</i>	<i>0,91</i>							<i>0,91</i>	
		<i>6</i>	<i>шкаф - " -</i>	<i>0,24</i>							<i>0,24</i>	
		<i>7</i>	<i>коридор - " -</i>	<i>8,68</i>							<i>8,68</i>	
<i>Усього по 23 кварт.</i>							<i>49,31</i>	<i>31,05</i>			<i>18,26</i>	
<i>II</i>	<i>24</i>	<i>1</i>	<i>мешкоя свет. помещ.</i>	<i>11,97</i>	<i>11,97</i>							<i>2,6</i>
		<i>2</i>	<i>мешкоя - " -</i>	<i>30,49</i>	<i>30,49</i>							
		<i>3</i>	<i>мешкоя - " -</i>	<i>18,36</i>	<i>18,36</i>							
		<i>4</i>	<i>кухня - " -</i>	<i>5,79</i>							<i>5,79</i>	
		<i>5</i>	<i>ванная комн - " -</i>	<i>2,04</i>							<i>2,04</i>	
		<i>6</i>	<i>уборн. - " -</i>	<i>0,93</i>							<i>0,93</i>	
		<i>7</i>	<i>шкаф - " -</i>	<i>0,22</i>							<i>0,22</i>	
		<i>8</i>	<i>коридор - " -</i>	<i>9,17</i>							<i>9,17</i>	
<i>Усього по 24 кварт.</i>							<i>78,95</i>	<i>60,82</i>			<i>18,15</i>	
<i>II</i>	<i>33</i>	<i>1</i>	<i>мешкоя свет. помещ.</i>	<i>12,47</i>	<i>12,47</i>							<i>2,6</i>
		<i>2</i>	<i>мешкоя - " -</i>	<i>18,84</i>	<i>18,84</i>							
		<i>3</i>	<i>мешкоя - " -</i>	<i>14,85</i>	<i>14,85</i>							
		<i>4</i>	<i>кухня - " -</i>	<i>6,40</i>							<i>6,40</i>	
		<i>5</i>	<i>ванная комн - " -</i>	<i>2,12</i>							<i>2,12</i>	
		<i>6</i>	<i>уборн. - " -</i>	<i>0,93</i>							<i>0,93</i>	
		<i>7</i>	<i>шкаф - " -</i>	<i>0,21</i>							<i>0,21</i>	
		<i>8</i>	<i>коридор - " -</i>	<i>9,54</i>							<i>9,54</i>	
<i>Усього по 33 кварт.</i>							<i>65,36</i>	<i>46,16</i>			<i>19,20</i>	
<i>II</i>	<i>34</i>	<i>1</i>	<i>мешкоя свет. помещ.</i>	<i>12,10</i>	<i>12,10</i>							<i>2,6</i>

Inventarizators / Инвентаризатор: *Савас*

Inž.-kontrolieris / Инж.-контролер: *Савас*

2	3	4	5	6	7	Laukums pēc iekšējiem izmēriem m <sup>2</sup> Площадь по внутр. обмеру в м <sup>2</sup>				13	
						8	по 1а в том числе				
derīgais kopā общ. полезн.	ar dzīvotājiem жителям	<i>200000</i>	<i>100000</i>	palīg- laukums служеб- ная	Istabu iekš. augstums по грядас līdz grīstiem Высота комнат от пола до потолка						
<i>II</i>	<i>34</i>	<i>2</i>	<i>мешкоя свет. помещ.</i>	<i>14,47</i>	<i>14,47</i>					<i>2,60</i>	
		<i>3</i>	<i>мешкоя - " -</i>	<i>18,45</i>	<i>18,45</i>						
		<i>4</i>	<i>кухня - " -</i>	<i>6,38</i>						<i>6,38</i>	
		<i>5</i>	<i>ванная комн - " -</i>	<i>2,11</i>						<i>2,11</i>	
		<i>6</i>	<i>уборн. - " -</i>	<i>1,00</i>						<i>1,00</i>	
		<i>7</i>	<i>шкаф - " -</i>	<i>0,22</i>						<i>0,22</i>	
		<i>8</i>	<i>коридор - " -</i>	<i>9,76</i>						<i>9,76</i>	
<i>Усього по 34 кварт.</i>							<i>64,49</i>	<i>45,02</i>		<i>19,47</i>	
<i>Усього по II этажу!</i>							<i>516,67</i>	<i>364,29</i>		<i>152,30</i>	<i>86</i>
		<i>A</i>	<i>лестн.кн свет. помещ.</i>	<i>10,90</i>						<i>10,90</i>	
		<i>B</i>	<i>лестн.кн - " -</i>	<i>10,99</i>						<i>10,99</i>	
		<i>B</i>	<i>лестн.кн - " -</i>	<i>10,75</i>						<i>10,75</i>	
		<i>Г</i>	<i>лестн.кн - " -</i>	<i>10,90</i>						<i>10,90</i>	
<i>Усього:</i>							<i>43,54</i>	<i>43,54</i>			
<i>II</i>	<i>5</i>	<i>1</i>	<i>мешкоя свет. помещ.</i>	<i>11,70</i>	<i>11,70</i>					<i>2,50</i>	
		<i>2</i>	<i>мешкоя - " -</i>	<i>21,58</i>	<i>21,58</i>						
		<i>3</i>	<i>мешкоя - " -</i>	<i>18,47</i>	<i>18,47</i>						
		<i>4</i>	<i>кухня - " -</i>	<i>6,62</i>						<i>6,62</i>	
		<i>5</i>	<i>ванная комн - " -</i>	<i>2,40</i>						<i>2,40</i>	
		<i>6</i>	<i>уборн. - " -</i>	<i>0,97</i>						<i>0,97</i>	

Inventarizators / Инвентаризатор: *Савас*

Inž.-kontrolieris / Инж.-контролер: *Савас*

1	2	3	4	5	6	7	8	9	10	11	12
16, 12, 76г.	1	31	6	уборн.	тепл.	по плану	0,92				0,92
			7	шкаф	-	-	0,22				0,22
			8	коридор	-	-	8,91				8,91
Итого по 31 кварт.							83,65	45,13			18,52
	1	32	1	комнат свет.	по плану	10,23	10,23				2
			2	комнат	-	-	18,81	18,81			
			3	комнат	-	-	14,62	14,62			
			4	кухня	-	-	6,25				6,25
			5	ванная комн.	-	-	2,09				2,09
			6	уборн.	-	-	0,94				0,94
			7	шкаф	-	-	0,23				0,23
			8	коридор	-	-	9,49				9,49
Итого по 32 кварт.							64,66	45,65			19,00
Всего по I этажу:							507,12	359,54			747,46
	II	3	1	комнат свет.	по плану	11,96	11,96				2
			2	комнат	-	-	7,89	7,89			
			3	комнат	-	-	13,24	13,24			
			4	комнат	-	-	18,46	18,46			
			5	кухня	-	-	6,55				6,55
			6	ванная комн.	-	-	2,35				2,35
			7	уборн.	-	-	1,02				1,02
			8	шкаф	-	-	0,26				0,26
			9	коридор	-	-	7,89				7,89
			10	кладов.	-	-	1,51				1,51
Итого по 3 кварт.							71,13	51,55			19,58
	IV	4	1	комнат свет.	по плану	12,42	12,42				2
			2	комнат	-	-	21,33	21,33			
			3	комнат	-	-	14,25	14,25			
			4	кухня	-	-	6,28				6,28
Итого по 4 кварт.							54,28	34,28			16,28

PLANA EKSPĪKĀCIJA — ЭКСПЛИКАЦИЯ ПЛАНА

Celtnei — Строение № 1

Pilsēta — Город Даугавпилс

Grupa — Группа 269

Daugava

Grunts — Грунт

ielā Nr. 4a

Stāvs, Этаж	Dzīvokļu vai telpu Nr. № квартир или помещений	Istaba Nr. № комнат	Istabu nosaukumi. Наименование комнат	Tumsa, rustums. Темная, потусневшая	Faktiskā istabu izlietošana. Фактическое использование комнат	Laukums pēc iekšējiem izmēriem m <sup>2</sup> . Площадь по внутр. обмеру в м <sup>2</sup>					Istabu iekš. augstums no grīdas līdz griestiem. Высота комнат от пола до потолка	
						Ērģais kora общ. полезн.	no tā в том числе:			paig. istukums служебная		
2	3	4	5	6	7	8	9	10	11	12	13	
	4	5	ванная комн.	тепл.	по плану	2,04					2,04	2,60
		6	уборн.	-	-	0,91					0,91	"
		7	шкаф	-	-	0,22					0,22	"
		8	коридор	-	-	10,03					10,03	"
Итого по 4 кварт.						58,13	38,65				19,48	
	IV	13	1	комнат свет.	по плану	12,43	12,43					2
			2	комнат	-	-	18,49	18,49				
			3	кухня	-	-	5,88				5,88	"
			4	ванная комн.	-	-	2,19				2,19	"
			5	уборн.	-	-	1,04				1,04	"
			6	шкаф	-	-	0,22				0,22	"
			7	коридор	-	-	8,62				8,62	"
Итого по 13 кварт.						48,85	30,90				17,95	
	IV	14	1	комнат свет.	по плану	30,68	30,68					2,60
			2	комнат	-	-	16,94	16,94				"
			3	комнат	-	-	12,52	12,52				"
			4	кухня	-	-	6,02				6,02	"
			5	ванная комн.	-	-	2,40				2,40	"
			6	уборн.	-	-	0,94				0,94	"
			7	шкаф	-	-	0,28				0,28	"
			8	коридор	-	-	10,57				10,57	"

Inventarizators — Инвентаризатор

Сидор

Inž.-kontrolieris — Инж.-контролер

Сидор

Inventarizators — Инвентаризатор

Сидор

Inž.-kontrolieris — Инж.-контролер

Сидор

PLĀNA EKSPĻIKĀCIJA — ЭКСПЛИКАЦИЯ ПЛАНА

Celtnei — Строение № 1

Pilsēta  
Город *Raigavas*

Grupa  
Группа *209*

*Raigavas*

Grants  
Грунт

ietā Nr. *1/a*

1	2	3	4	5	6	7	8	9	10	11	12	13	
16.12.76.	1	2	1	мешков. свет. покаян	12.19	12.19						2.48	
			2	мешков. —	11.98	11.98							
			3	мешков. —	14.06	14.06							
			4	кухня —	6.23						6.23		
			5	ванная комн. —	2.01						2.01		
			6	уборн. —	0.85						0.85		
			7	шкаф —	0.21						0.21		
			8	коридор —	9.82						9.82		
			Всего по 2 кварт.			57.95	57.95					19.12	
	11	1	1	мешков. свет. покаян	12.24	12.24						2.48	
			2	мешков. —	18.18	18.18							
			3	мешков. —	14.66	14.66							
			4	кухня —	5.86						5.86		
			5	ванная комн. —	2.21						2.21		
			6	уборн. —	1.01						1.01		
			7	шкаф —	0.20						0.20		
			8	коридор —	8.46						8.46		
			Всего по 11 кварт.			62.82	62.82					18.35	
	12	1	1	мешков. свет. покаян	12.26	12.26						2.48	
			2	мешков. —	17.87	17.87							
			3	мешков. —	14.44	14.44							
			4	кухня —	6.20						6.20		
			5	ванная комн. —	2.11						2.11		
			6	уборн. —	0.90						0.90		
			7	шкаф —	0.22						0.22		
			8	коридор —	8.44						8.44		
			Всего по 12 кварт.			62.44	62.44					17.87	
	21	1	1	мешков. свет. покаян	12.07	12.07						2.48	
			2	мешков. —	17.97	17.97							
			3	мешков. —	14.28	14.28							
			4	кухня —	6.34						6.34		
			5	ванная комн. —	2.13						2.13		
			Всего по 21 кварт.			62.74	62.74					17.87	

Stāvi Этаж	Dzīvokļu un telpu Nr. № квартир или помещений	Istabi Nr. № комнат	Istabi nosaukumi Наименование комнат	Tumša, rustuma Темная, полутемная	Faktiska istabu izlietošana Фактическое использование комнат	Laukums pēc iekšējiem izmēriem m <sup>2</sup> Площадь по внутр. обмеру в м <sup>2</sup>					Istabi tēks, augstums по grīdas līniz griestiem Высота комнат от пола до потолка	
						derīgais kopā общ. полезн.	no tā в том числе			palīg- mūkiņš служеб- ная		
							apdzīvotais жилья	мугла	сест. ч.			
2.10	1	21	4	кухня свет. покаян		6.08				6.08	2.48	
			5	ванная комн. —		2.19				2.19		
			6	уборн. —		1.04				1.04		
			7	шкаф —		0.23				0.23		
			8	коридор —		8.81				8.81		
			Всего по 21 кварт.			62.67	44.22				18.35	
1	22	1	1	мешков. свет. покаян	12.34	12.34					2.48	
			2	мешков. —	18.17	18.17						
			3	мешков. —	14.09	14.09						
			4	кухня —	5.95					5.95		
			5	ванная комн. —	2.04					2.04		
			6	уборн. —	0.91					0.91		
			7	шкаф —	0.20					0.20		
			8	коридор —	8.16					8.16		
			9	коридор —	3.57					3.57		
			Всего по 22 кварт.			62.43	44.60				17.83	
1	31	1	1	мешков. свет. покаян	12.10	12.10					2.48	
			2	мешков. —	18.72	18.72						
			3	мешков. —	14.31	14.31						
			4	кухня —	6.34					6.34		
			5	ванная комн. —	2.13					2.13		
			Всего по 31 кварт.			62.43	44.60				17.83	

Inventarizators  
Инвентаризатор

*Bees*

Inž.-kontrolieris  
Инж.-контролер

*Bees*

Inventarizators  
Инвентаризатор

*Bees*

Inž.-kontrolieris  
Инж.-контролер

*Bees*

1	2	3	4	5	6	7	8	9	10	11	12	13
1309.49		24	подвал свет.	по плану	5.54		5.54					2.50
		25	подвал темн.	по плану	5.54		5.54					"
		26	щитовая	"	4.54		4.54					"
		27	подвал	"	5.81		5.81					"
		28	подвал	"	5.81		5.81					"
		29	подвал темн.	"	5.85		5.85					"
		30	подвал	"	5.85		5.85					"
		31	подвал	"	5.85		5.85					"
		32	подвал	"	5.85		5.85					"
		33	подвал свет.	"	5.85		5.85					"
		34	подвал темн.	"	6.34		6.34					"
		35	подвал свет.	"	13.98		13.98					"
		36	подвал свет.	"	30.45		30.45					"
		37	подвал	"	13.88		13.88					"
		38	подвал темн.	"	6.55		6.55					"
		39	подвал свет.	"	5.55		5.55					"
		40	подвал темн.	"	5.55		5.55					"
		41	подвал	"	5.55		5.55					"
		42	подвал	"	5.55		5.55					"
		43	подвал	"	5.55		5.55					"
		44	подвал	"	5.66		5.66					"
		45	подвал	"	5.66		5.66					"
		46	подвал	"	5.66		5.66					"
		47	подвал	"	5.66		5.66					"
		48	подвал свет.	"	5.66		5.66					"
		49	подвал темн.	"	6.29		6.29					"
		50	подвал свет.	по плану	62.32		62.32					"
		51	подвал темн.	"	6.47		6.47					"
		52	подвал темн.	"	5.52		5.52					"
		53	подвал	"	5.52		5.52					"
		54	подвал	"	5.52		5.52					"
		55	подвал	"	5.52		5.52					"
				Итого:	511.66		511.66					

Инвентаризатор  
Иванов

Инж.-контролер  
Мих.-контролер

PLANA EKSPLIKACIJA — ЭКСПЛИКАЦИЯ ПЛАНА

Celtnei — Строение № 1


Slāvis / Этаж	Dzīvokļu vai telpu Nr. / № квартир или помещений	Istabu Nr. / № комнат	Istabu nosaukumi / Названия комнат	Tumsa, puslumša / Темная, полутемная	Faktiskā istabu izlietošana / Фактическое использование комнат	Laukums pēc iekšējiem izmēriem m <sup>2</sup> / Площадь по внутр. обмеру в м <sup>2</sup>				Istabu iekš. augstums no grīdas līdz griestiem / Высота комнат от пола до потолка		
						deņģais korp. / общ. полезн.	no tā / в том числе		paļģ- / служеб- / ная			
2	3	4	5	6	7	8	9	10	11	12	13	
1	1	1	подвал свет. по плану			56.05	56.05				2.20	
		2	подвал темн.			18.33	18.33				"	
		3	подвал свет.			61.10	61.10				"	
		4	темн. узл.			51.66	51.66				"	
		5	подвал			30.45	30.45				"	
		6	подвал			52.41	52.41				"	
		7	подвал			51.46	51.46				"	
		8	подвал			30.45	30.45				"	
		9	подвал			52.41	52.41				"	
		10	подвал темн.			52.37	52.37				"	
		11	подвал свет.			30.98	30.98				"	
		12	подвал			52.90	52.90				"	
						Итого:	536.28	536.28				
1	1	1	мелкая свет. по плану			12.74	12.74				2.48	
		2	мелкая			21.22	21.22				"	
		3	мелкая			18.36	18.36				"	
		4	кухня			6.38				0.38	"	
		5	ванная темн.			2.09				2.09	"	
		6	уборная			0.88				0.88	"	
		7	шкаф			0.77				0.77	"	
		8	коридор			9.51				9.51	"	
						Итого по 5 этажу	71.35	71.35			19.03	

Инвентаризатор  
Иванов

Инж.-контролер  
Мих.-контролер



Objekta numurs 110  
 № пользователя

5a forma  
 Форма № 5а

**ISTABU SKAITS DZĪVOJAMĀS ĒKĀS — ЧИСЛО КОМНАТ В ЖИЛЫХ СТРОЕНИЯХ**

Celtnei  
 Строения № 1

Reģions DAUGAVPILS Pilsēta DAUGAVPILS Iela Nr. 4a  
 Izcelsme 269 Grunts Grants Sienu materiāls betons Stāvu skaits 5  
 Грунт Материал стен Этажность

Istabu skaits Число комнат	Dzīvokļu skaits Число квартир	Laukums pēc iekšējiem izmēriem m <sup>2</sup> Площадь по внутр. обмеру в м <sup>2</sup>		Piezīmes Примечания
		derīgais kopā общ. полезн.	tanī skaitā dzīvojamā в т. числе жилая	
1	2	3	4	5
1 istabu комнат				
2 istabu комнат	28	355,78 297,65	225,58 186,93	
3 istabu комнат	2429	1984,37 2126,44	1415,56 1574,61	
4 istabu комнат	23	278,85 157,91	172,24 112,64	
5 istabu комнат				
6 istabu комнат				
7 istabu комнат				Tekušais nomoneņa produkcija 27. 02. 2006 g. Tehniķis: <u>Kleit</u> Kontrolieris:
8 istabu комнат				
9 istabu комнат				
10 un vairāk ist. и больше				
Kopā — Итого		2569,00	1813,58	

10. decembris 1967 g./г. Inventarizators Češas Inženieris-kontrolieris Češas  
 Инвентаризатор Инж.-контролер

tipa, г. Даугавпилс 4321 2000

10	podval.	тени.	—	4,66	4,66	"
11	podval.	—	—	4,66	4,66	"
12	podval.	—	—	4,66	4,66	"
13	podval.	—	—	4,66	4,66	"
14	podval.	—	—	4,66	4,66	"
15	stieplu sūt.	svetl. monozh.	—	51,66	51,66	"
16	podval.	тени.	—	5,38	5,38	"
17	podval.	свет.	—	5,38	5,38	"
18	podval.	—	—	6,36	6,36	"
19	podval.	свет.	—	5,38	5,38	"
20	podval.	тени.	—	5,38	5,38	"
21	podval.	свет.	—	13,04	13,04	"
22	podval.	тени.	—	3,63	3,63	"
23	podval.	—	—	3,63	3,63	"

Inventarizators Češas  
 Инвентаризатор

Inženieris-kontrolieris Češas  
 Инж.-контролер

Ка  
В  
Г

**VI. Celtnes atsevišķo daļu (pagraba, puspagraba, mezonīna, jumta stāva) tehniskais apraksts**  
**Техническая характеристика отдельных частей строения (подвала, полуподвала, мезонина, мансарды)**

Litrī pēc plāna Литеры по плану	Celtnes atsevišķo daļu nosaukums un pozīme Наименование и назначение отдельных частей строения	Konstruktīvo daļu apraksts Характеристика конструктивных элементов					Papildus iebūves Дополнительные устройства
		sienu sienas	pārsegumi pārskryti	grīdas pols	iekš. apdare iekšēj. apdare	jumts jumts	
1	2	3	4	5	6	7	8
1009 кат. 1	Подвал	каменная кладка	цемент	-	-	-	гидроизоляция


**VII. Celtnes piebūvju tehniskais apraksts**  
**Техническая характеристика пристроек к строению**

Datums Дата	Litrī pēc plāna Литер по плану	Nosaukums Наименование	Ceļš, gads Год постройки	Pamati Фундамент	Sienas un starpsienas Стены и перегородки	Pārsegumi Перекрытия	Jumts Крыша	Grīdas Полы	Ailes Проемы	Apdare Отделка
1	2	3	4	5	6	7	8	9	10	11

1976 g./r. « 16 » декабря  
 1977 g./r. « 3 » февраля  
 1977 g./r. « 7 » февраля

Tehnikis-inventarizators  
 Техник-инвентаризатор *Соса S-*  
 Kontrolieris  
 Контролер *ML*  
 Priekšnieks  
 Начальник *Мелицкий*

**VIII. Atzīmes par tekošo pārmaiņu registrāciju**  
**Отметка о внесении текущих изменений**

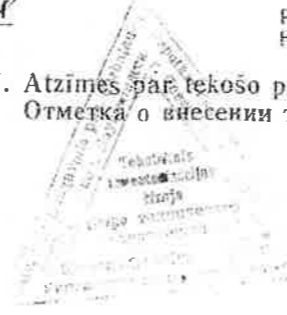

100  
110  
120  
Каг

Ва

губ

V. Строения на земельном

участке

Дата записи	№ литер строения по плану	Назначение строения	Использование строения	Материал		Этажность	Застроенная площадь по наружному обмеру кв.	Высота	Объем куб. м	Восстановительная стоимость		% износа	Стоимость износа в рублях	Действительная стоимость в рублях	Примечание
				стен	кровли					1 куб. м в рублях	общая стоимость в рублях				
16.12.76	1	Дом жилой	по плану	кирпич	солома	1	201,1	41,08	9872	4	Богдановая			311700	
		Подвал	- " -	кирпич	-	1	190,1	2,52	1753		столбовая				
		Боковые					184,8								
				штукатурка			885,0		4625/4625						

